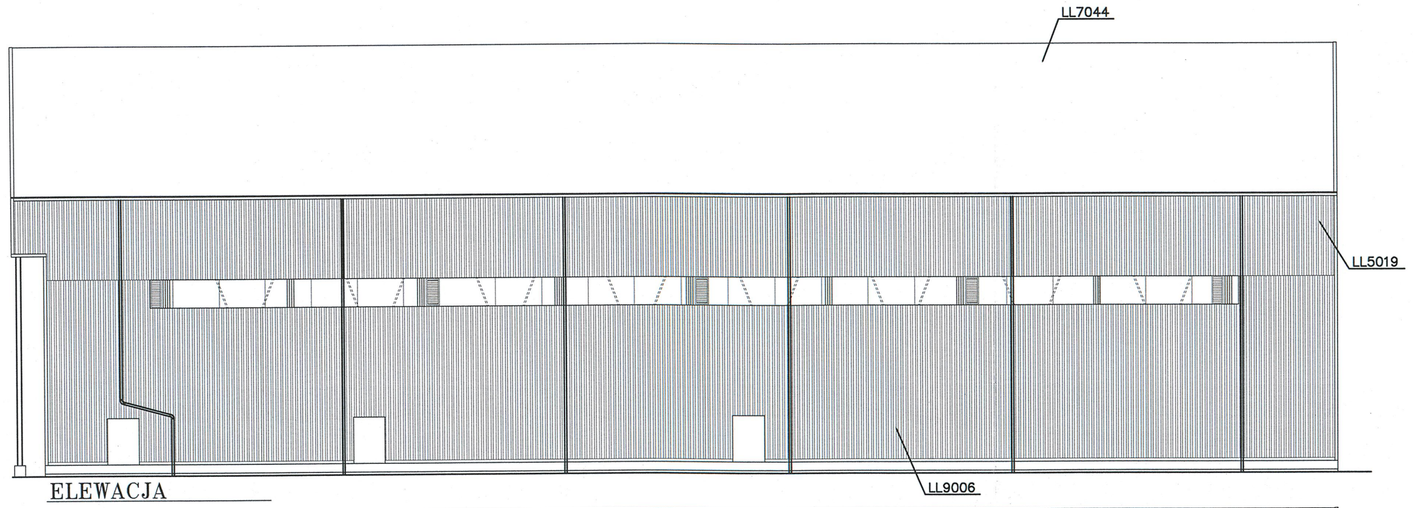

ELEWACJA

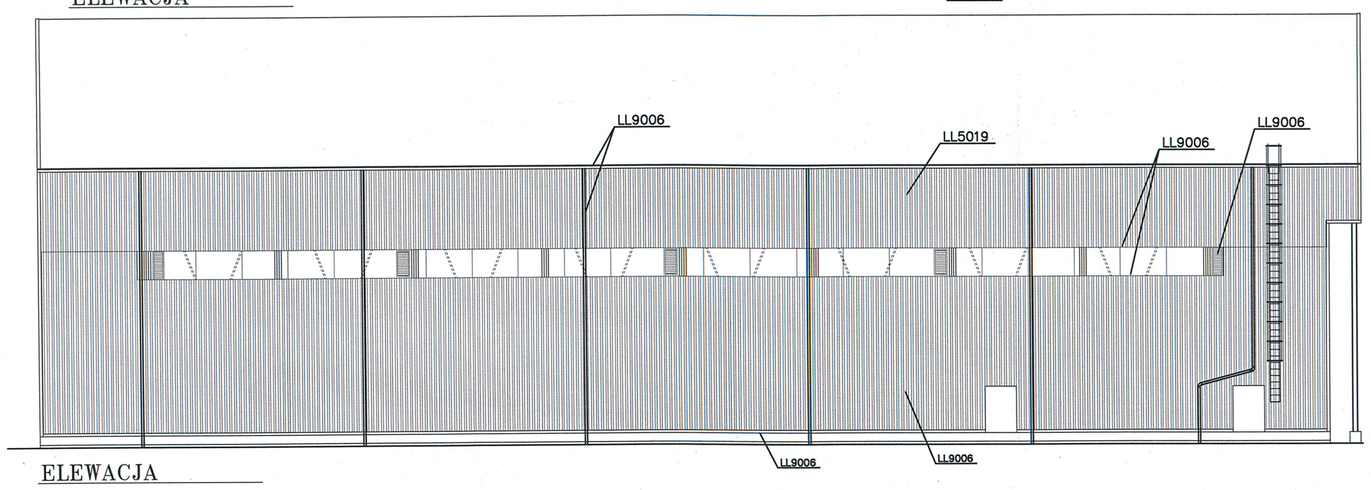

ELEWACJA

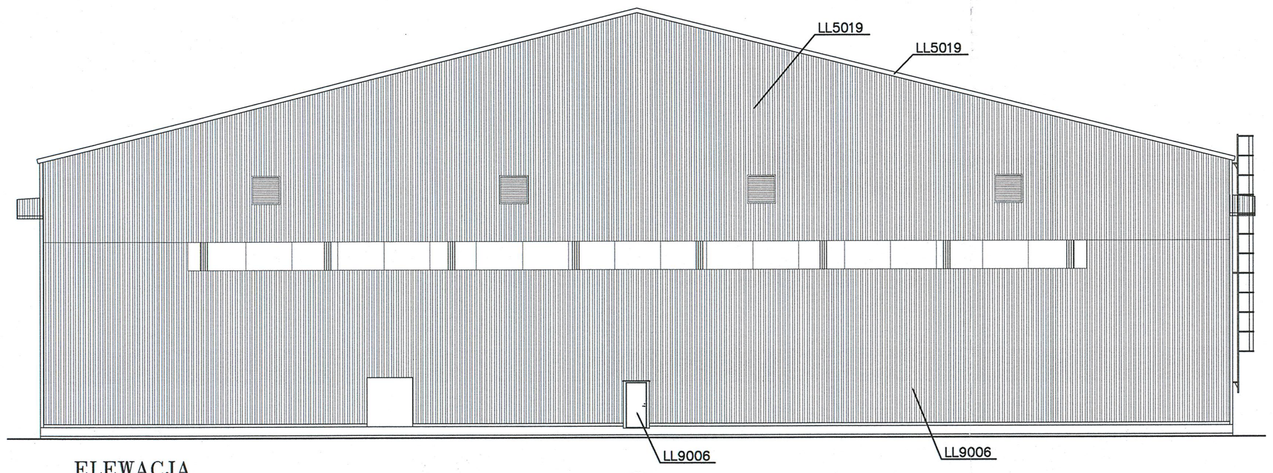

ELEWACJA

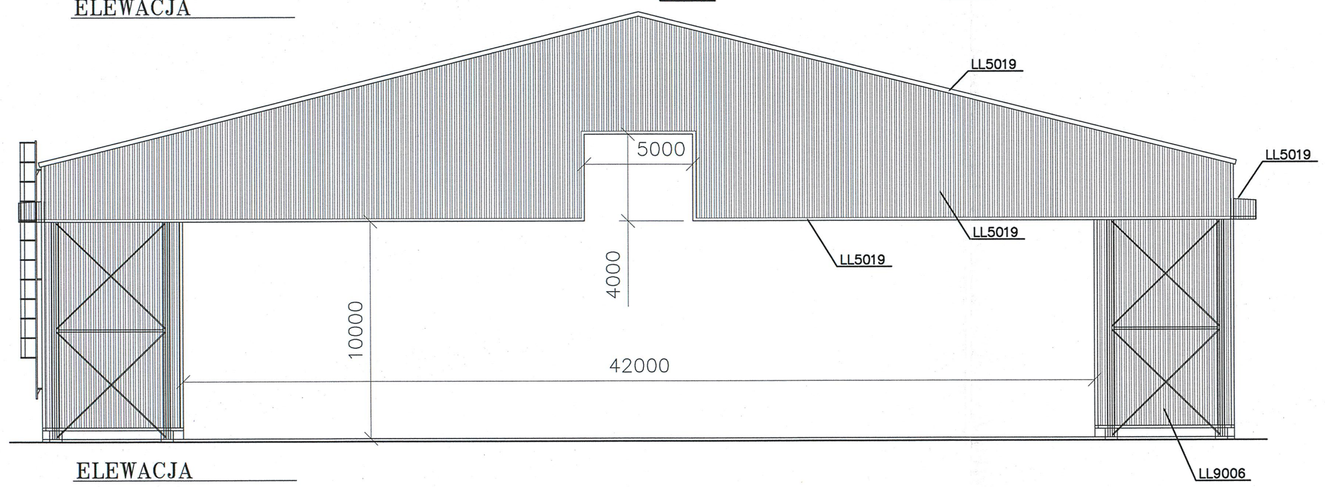

ELEWACJA

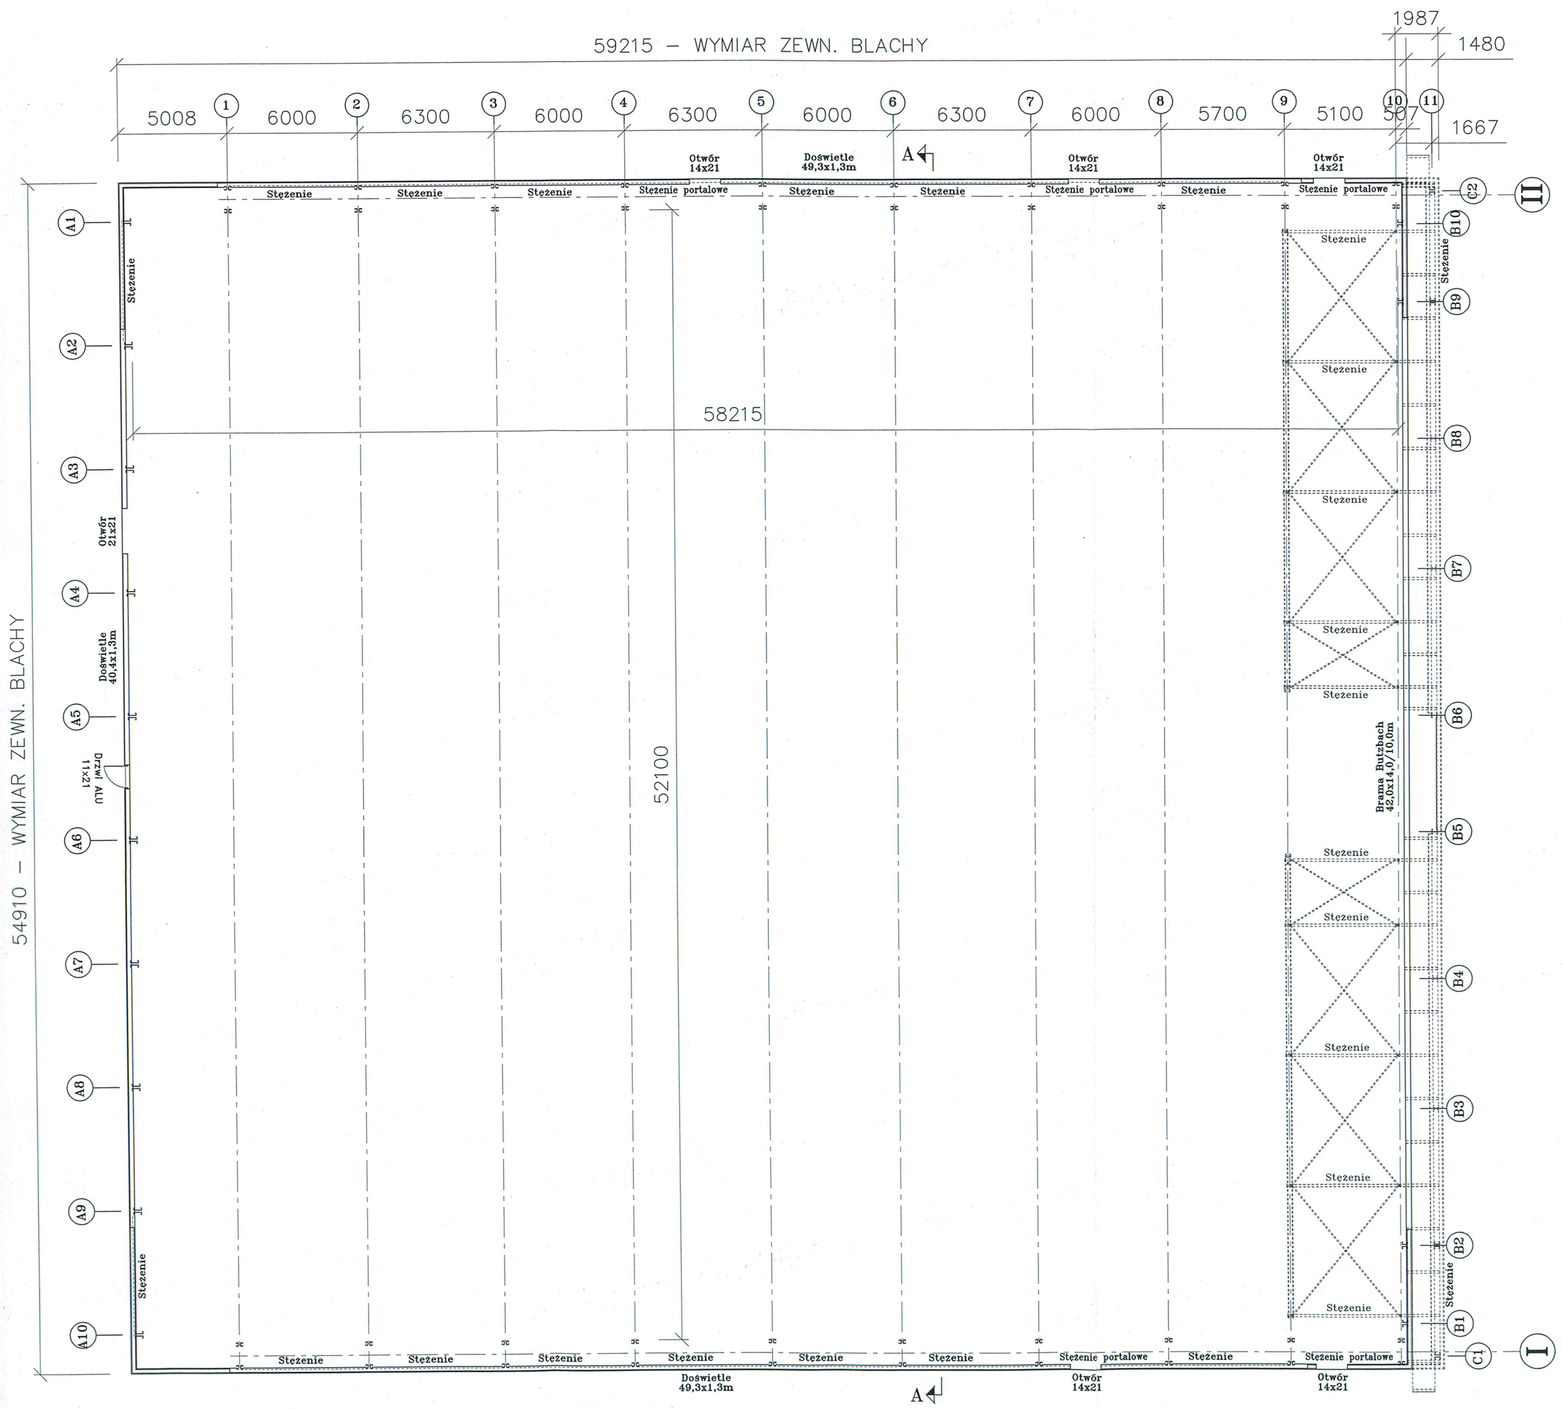

RZUT PRZYZIEMIA

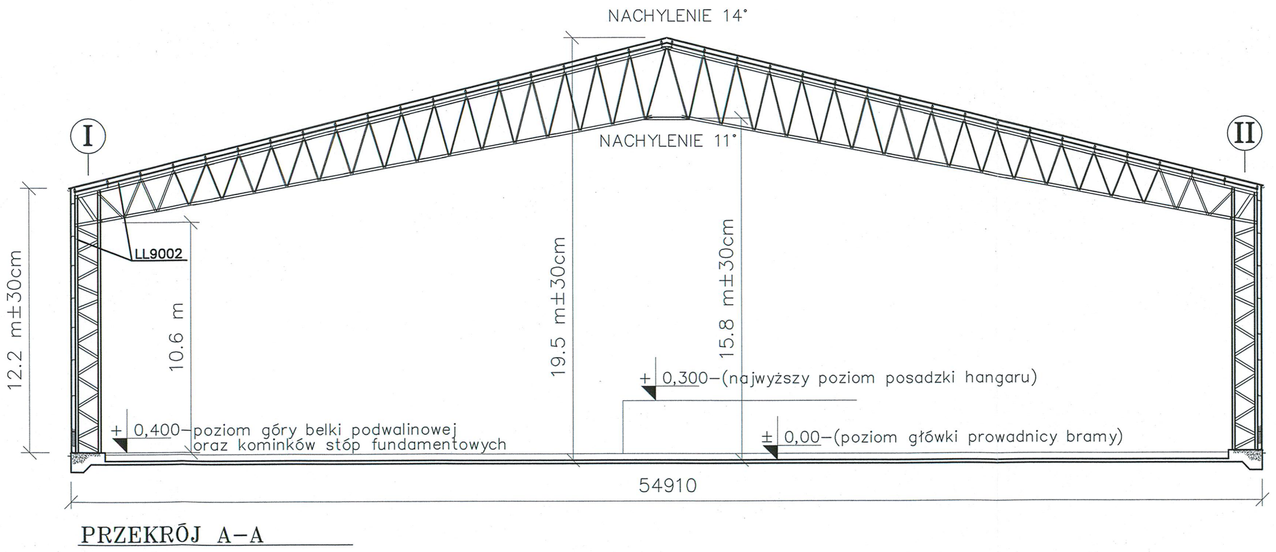

PRZEKRÓJ A–A

DOKUMENTACJA POWYKONAWCZA

WYKONANO ZGODNIE Z NINIEJSZYM RYSUNKIEM

LLENTABHALLEN Sp. z o.o.
KIEROWNIK ROBÓT
mgr inż. Franciszek Krzyżanowski
Upr. bud. nr 13/0292/05
specjalność konstrukcyjno-budowlana

KIEROWNIK BUDOWY
Inż. Tomasz Olkowski
upr. bud. nr PO/01/33/OWOK/07
POIIB nr ewid. OM/30/0292/07

REW.	ZMIANY	PODPIS	DATA
D	PROJEKT POWYKONAWCZY	D.Mu.	02.05.2012
C	OTWORY, CZERPNIE, RURY SPUSTOWE	MSp.	03.04.2012
B	PROJEKT POWYKONAWCZY	M.We.	28.06.2006
A	OZNACZENIA OSI	A.Wi.	10.04.2006

LLENTAB

LLENTABHALLEN SP. Z O.O.
UL. BUDOWLANYCH 8
80-298 GDAŃSK
TEL.: +48 58 7697900
FAX: +48 58 7697999
www.llentab.com.pl

RYSOWAŁ
Tomasz Żmudziński

SPRZEDAWCA
Marek Jurewicz

HANGAR

NOWY BUDYNEK

LOKALIZACJA.
GDAŃSK

INWESTOR PORT LOTNICZY GDAŃSK

RZUT ELEWACJE PRZEKRÓJ SKALA 1: 200

GDAŃSK	TYP HALI	NUMER RYSUNKU	REW.
05-08-24	S14/11F-54.9	A-PL0346-1	D